

# ZONA A

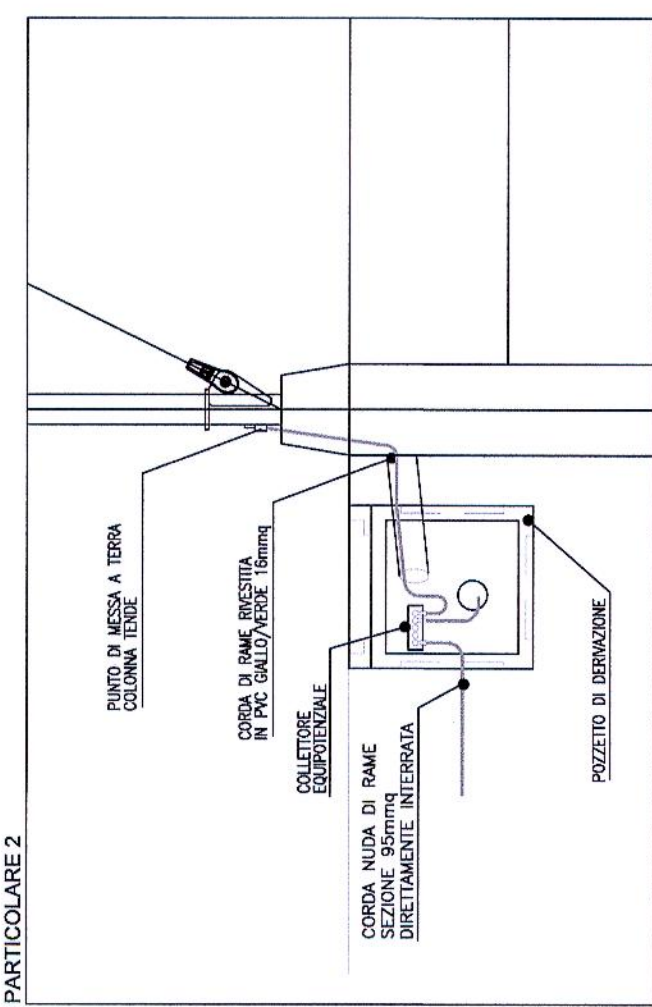
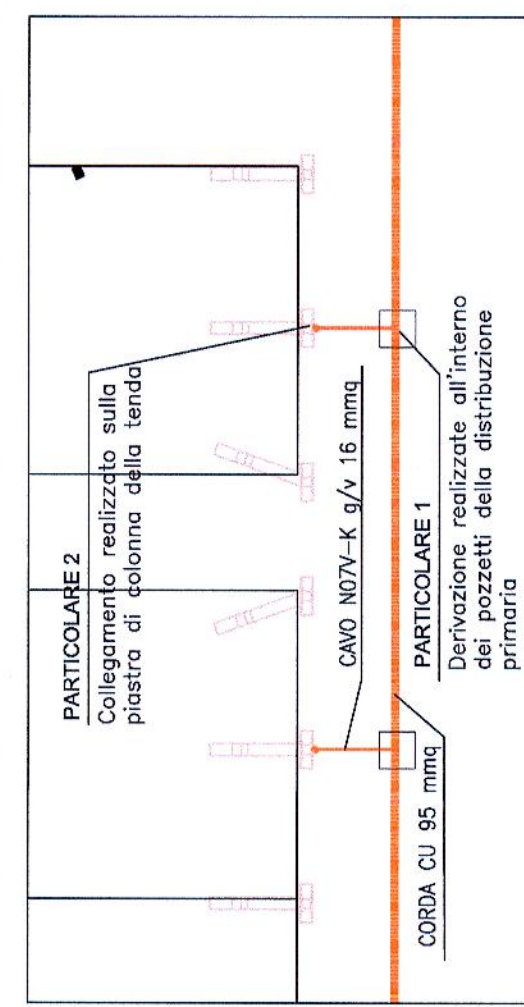
## Pianta Chiave






## Legenda

- Conduttore di terra-equipotenziale
- Dispersore a croce in acciaio zincato con piastra di giunzione per allacciamento di conduttori tondi o corde, lunghi 2 mt., da posare entro pozzetto spaziale.
- Punto di collegamento corda di terra
- Collegamento equipotenziale dei ferri di armatura dell'edificio

## Tipico messa a terra masse metalliche



<p><b>STAZIONE APVALINATE</b></p>  <p>Stato Italiano Ministero delle Infrastrutture e dei Trasporti Dipartimento per lo Sviluppo e la Qualità della Infrastruttura Direz. Gen. Imp. e Manutenzione Direz. Gen. Imp. e Manutenzione Direz. Gen. Imp. e Manutenzione</p>	<p><b>PROGETTAZIONE</b></p> <p>Progettazione:</p>  <p>Repubblica Italiana Ministero delle Infrastrutture e dei Trasporti Dipartimento per lo Sviluppo e la Qualità della Infrastruttura Direz. Gen. Imp. e Manutenzione Direz. Gen. Imp. e Manutenzione Direz. Gen. Imp. e Manutenzione</p>	<p><b>STAZIONE APVALINATE MILANESE SPA</b></p>  <p>Progettista responsabile dell'integrazione delle varie progettazioni e della direzione generale dell'opera Progettista Strutturale Ing. Roberto Dotti Progettista Impianti Ing. Massimo Gualandri Progettista Impianti Ing. Roberto Dotti Progettista Impianti Ing. Roberto Dotti</p>	<p>Definitiva di Esecutiva:</p> <p><b>MM</b></p>	<p><b>As Built</b></p>	<p><b>APVALINATE</b> (Ingegneramento) Impresario Esecutivo Coordinamento Lavorazioni</p> <p><b>ING. E. MANFROTTO</b> Ing. E. Manfrotto</p> <p><b>CONVECO</b> Ing. E. Manfrotto</p> <p><b>MANCINI</b> Ing. E. Manfrotto</p>	<p>Disegnato Tecnico Ing. Marco Cigano</p> <p><i>Manfrotto</i></p>	<p><b>MM</b></p>	<p><b>EXPO - Piastra espositiva</b></p> <p>Responsabile Tecnico del Progettamento Ing. Carlo Chessa</p> <p>Disegnato Lavori Ing. Carlo Chessa</p> <p><b>CAST</b> Ing. Massimo Colombo</p> <p>Approvazione</p>	<p><b>APVALINATE</b> (Ingegneramento) Impresario Esecutivo Coordinamento Lavorazioni</p> <p><b>ING. 