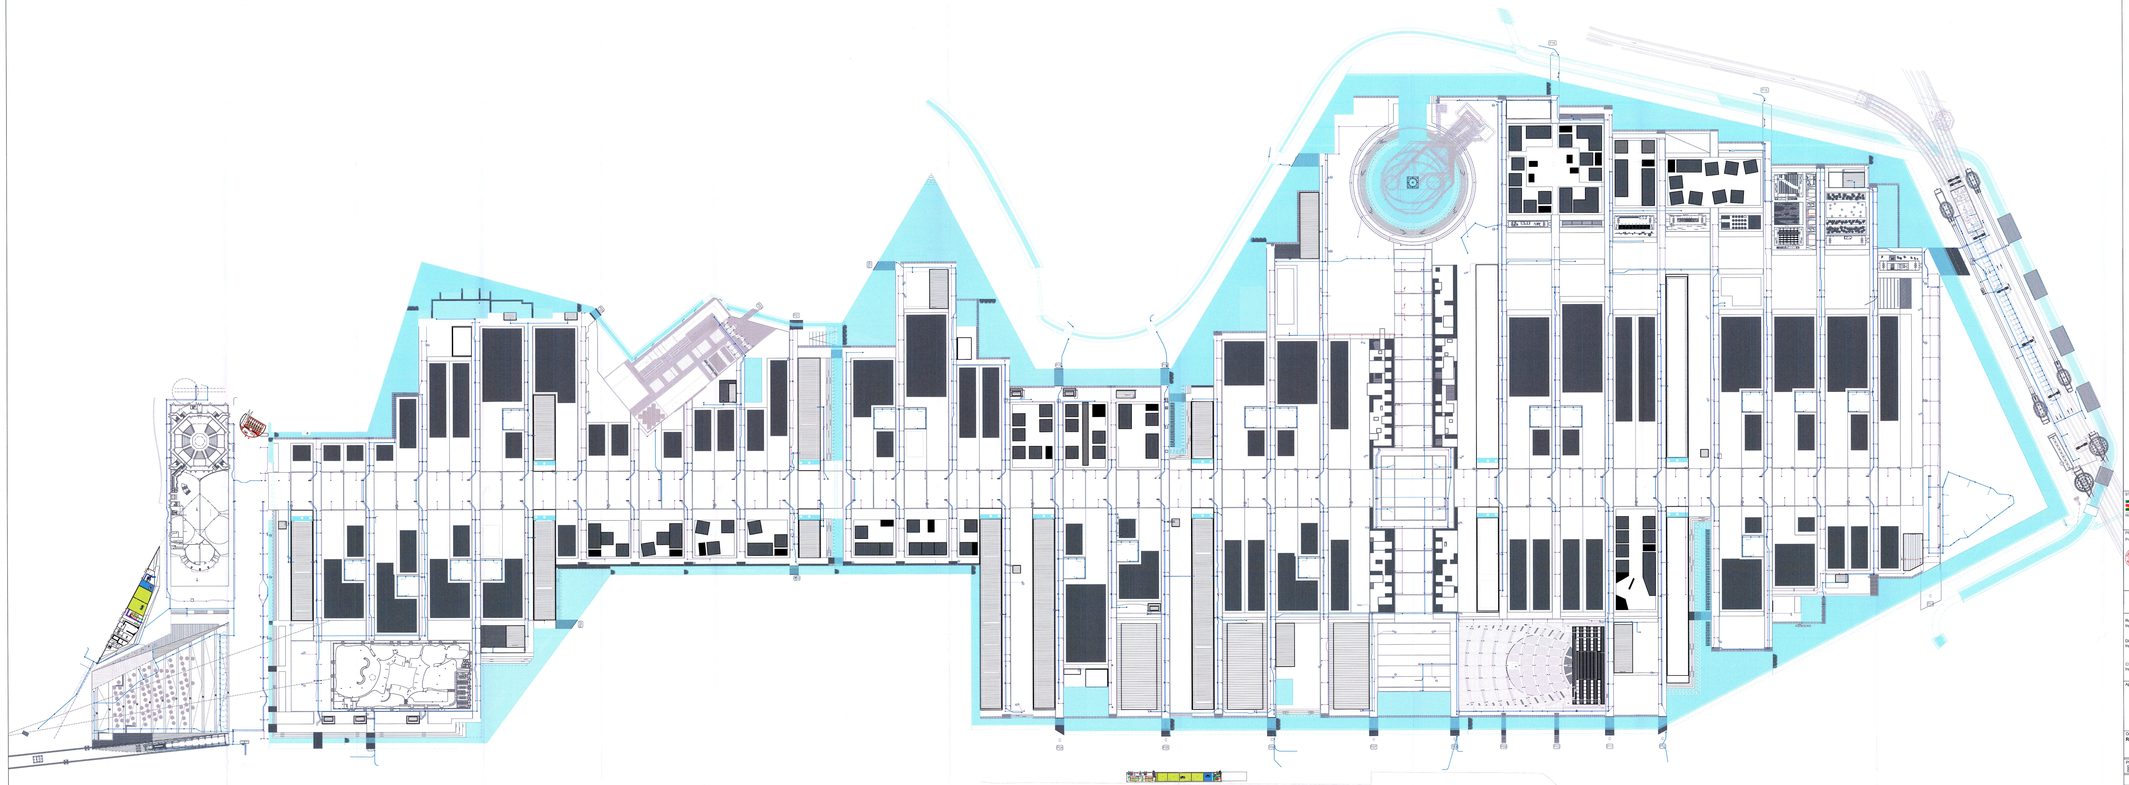

STAZIONE APPALTANTE

EXPO MILANO

Arexpo S.p.A.
Sede legale ed uffici: via Cristina Belgioioso 171 - 20157 Milano
Sede operativa: via Rovello 2 Milano
P.IVA 12749440964
www.arexpo.it

DIREZIONE PROGETTAZIONE

RESPONSABILE DEL PROCEDIMENTO
Ing. Pierluigi Coppola

RESPONSABILE DEI LAVORI
Ing. Luigi Ferraris

RESPONSABILE DELLA SICUREZZA IN FASE DI ESECUZIONE
Ing. Luca Ferrari

PROGETTAZIONE:
Preliminare

Arcadis Italia S.r.l.
Via Cesare Da Sesto, 1 - 20123 Milano
C.F. e P.IVA 01761630961
Capitale Sociale € 1.100.000 i.v.
www.arcadis.it

Definitiva ed Esecutiva:
METROPOLITANA MILANESE SPA

Progettista Responsabile dell'integrazione delle varie prestazioni specialistiche e CSP: Ing. Matteo Colombo
Progettista Strutture: Ing. Andrea Vigo Gazzotti
Progettista Impianti: Ing. Giuseppe Cuccia
Progettista Ferroviario/Viabilità: Ing. Roberto Tornielli

EXPO - Piastra espositiva

As Built

Responsabile Unico del Procedimento:
Ing. Carlo Chiesa

Direttore Lavori:
Ing. Luca Ligabò

CSE:
Ing. Matteo Colombo

Approvazione

APPALTATORE: Raggruppamento Temporaneo d'Imprese
Capogruppo mandataria:
IMPREGILO
Mandanti:
COVECO
RIZZANI DE ECHEVERRIA

Direttore Tecnico
Ing. Marco Cingano

Oggetto:
Rete ICT

Titolo:
Planimetria

Scala:
1:1000

Dimensione foglio:

PROGETTO	FASE	OPERA	DISCIPLINA	CATEG.	PROGR.	REV.	DATA
P S R	A B	I M P - - - - - -	I	P L	0 0 0 1	0 0	Mar 2019

C.U.P.: D49011000180005 - C.I.G.: 3738465C32

CODICE WBS:

VIA FE.xx

Nome file: PRS_AB_IMP_I_PL_0001_00

Affidatario: VIRIDIA

COMMITTENTE

arexpo
COMUNE DI MILANO
Direzione Urbanistica
Area Pianificazione Strategica e Valorizzazione Aree
REGIONE LOMBARDIA
Direzione Generale Territorio e Urbanistica
Struttura Valutazione Impatto Ambientale

Arexpo S.p.A.
Sede legale ed uffici: via Cristina Belgioioso 171 - 20157 Milano
Sede operativa: via Rovello 2 Milano
P.IVA 12749440964
www.arexpo.it

LEGALE RAPPRESENTANTE:
Dott. Arch. Giuseppe Sala

PROGETTISTA:

IN COLLABORAZIONE CON:

arcadis

LandLease
sede legale ed uffici:
Via Cesare Da Sesto, 1 20123, Milano
www.landlease.com/it

landlease

LAND
LAND Italia S.r.l.
Via Varese 16,20121 Milano
www.land.eu/it.com

Systematica
Systematica S.r.l.
Via Lorenzo A. 20122 Milano
www.systematica.net

CARLO RATTI ASSOCIATI
Carlo Ratti Associati S.r.l.
C.so Giuseppe Mazzini, 25,10121 Torino
www.carloratti.com

PROGRAMMA INTEGRATO DI INTERVENTO - PROPOSTA DEFINITIVA

MIND - PROGETTO DI RIGENERAZIONE PER UNO SVILUPPO URBANO SOSTENIBILE

TITOLO ELABORATO: SOTTOSERVIZI - ALLEGATO 4

Comune di Milano
Via Larga 12 - 20122 Milano
Tel. 02 88445 1
Codice Fiscale 80147890158
P. IVA 00883670150
Area Pianificazione Strategica e Valorizzazione Aree
Responsabile
Dott. Arch. Giuseppe Mele

NUMERO ELABORATO: TAV 1.08.04

SCALA: 1:1000 | **DIMENSIONI:** 2325 x 840 mm | **DATA:** luglio 2019

