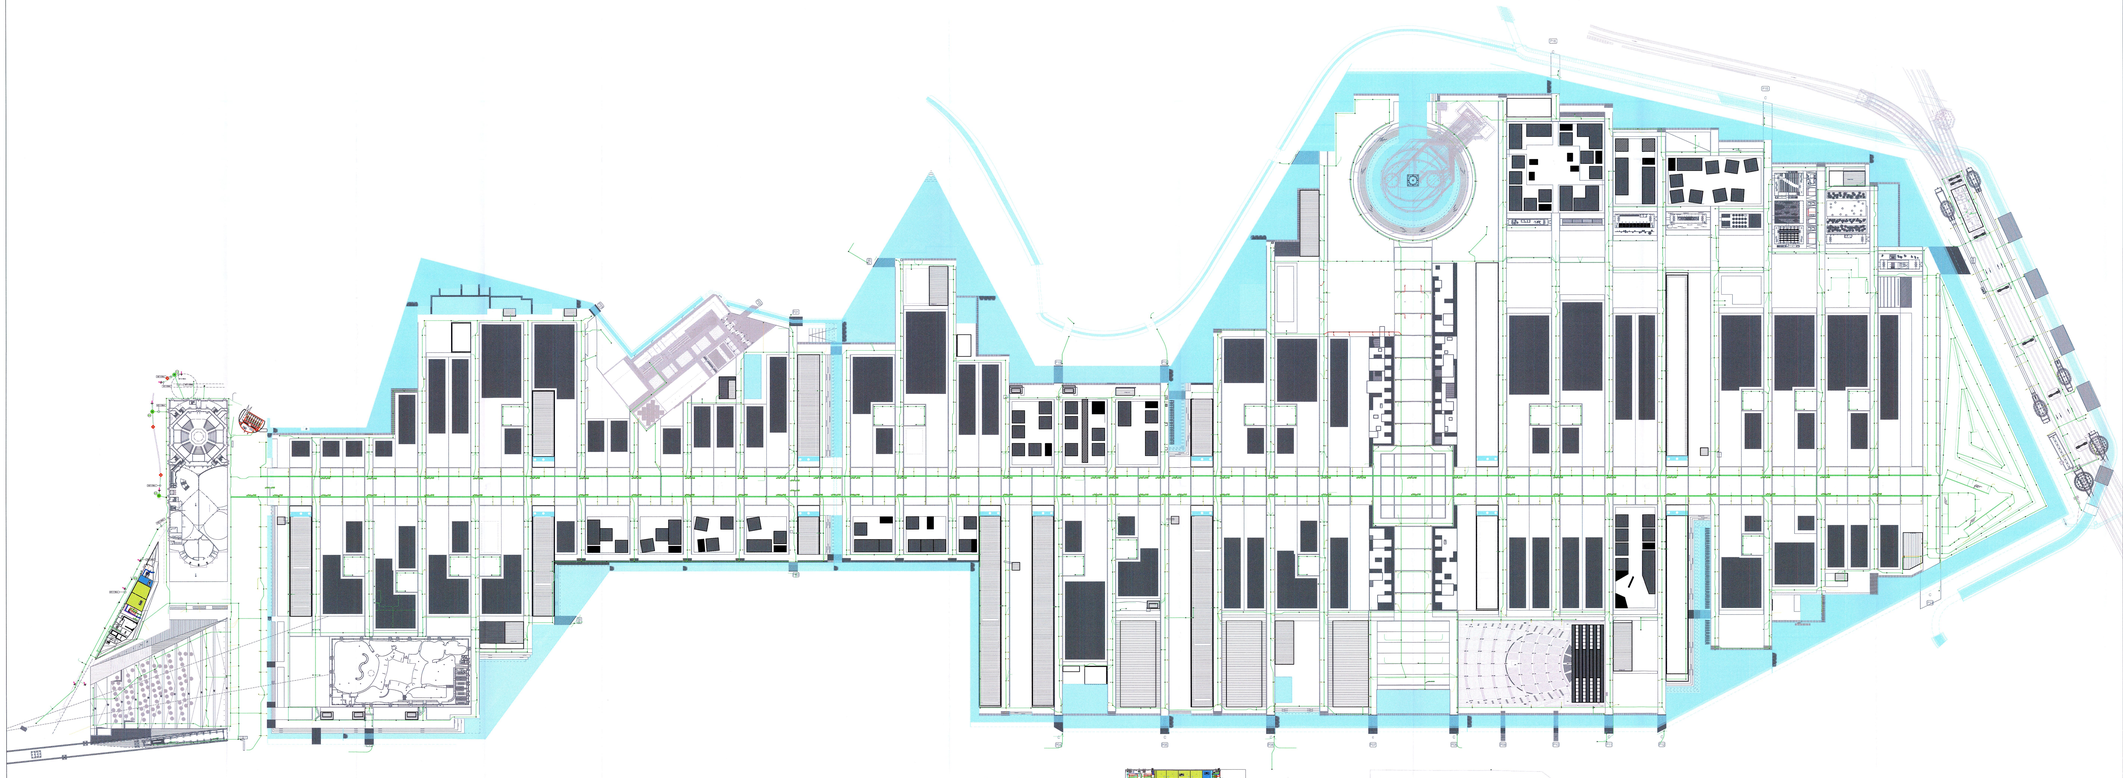

STAZIONE APPALTANTE:
EXPO MILANO 2015
Expo 2015 S.p.A.
Sede legale ed uffici: via Cristina Belgioioso 171 - 20157 Milano
Capitale Sociale Euro 5.000.000,00 i.v.
C.F. e P.IVA 97544640968
www.expo2015.org
Direzione Generale
Via Rovello, 2 - 20121 Milano
Tel. +39 02 72227.1
Fax +39 02 72227.227
www.expo2015.org

PROGETTAZIONE:
Preliminare

Progetto Esecutivo
Direzione Progettazione
Via Rovello, 2 - 20121 Milano
Tel. +39 02 72227.1
Fax +39 02 72227.227
www.expo2015.org

Definitiva ed Esecutiva:
MM METROPOLITANA MILANESE SPA
Progettista Responsabile dell'integrazione delle varie prestazioni specialistiche e CSP: Ing. Matteo Colombo
Progettista Opere Civili: Ing. Alessandro Conte
Progettista Impianti: Ing. Massimo Conte
Progettista funzionale/gestionale: Ing. Roberto Tarnelli

EXPO - Piastra espositiva

As Built

Responsabile Unico del Procedimento:
Ing. Carlo Chiesa

Direttore Lavori:
Ing. Luca Ligabò

CSE:
Ing. Matteo Colombo

APPALTATORE: Raggruppamento Temporaneo d'Imprese
Capogruppo mandataria:
Ing. L. Bonfiglioli Riunite
Mandanti:
COVECO
BALFOUR BEATTY

Approvazione:

Direttore Tecnico:
Ing. Marco Cingano

Oggetto:
Rete Polifore elettriche

Titolo:
Planimetria

Scala: 1:1000

Dimensione foglio:

PROGETTO	FASE	OPERA	DISCIPLINA	CATEG.	PROGR.	REV.	DATA
PSR	AB	IMP------	I	PL	0002	00	Mag 2019

C.U.P. : D49811000180005 - C.I.G. : 3738455C32

CODICE WBI: WA7E.vb

Nome file: PRE_AB_IMP_I_PL_0002_00

Rilasciato: VIRIDIA

COMMITTENTE:
arexpo
COMUNE DI MILANO
Area Tecnica Urbanistica
Area Pianificazione Generale e Valorizzazione Aree
Sede legale: Via Cristina Belgioioso 171 - 20157 Milano
www.arexpo.it
LEGALE RAPPRESENTANTE:
Dott. Giuseppe Bonomi
PRESIDENTE
PROGETTISTA: Dott. Ing. Pierluigi Nava
Ordine degli Ingegneri della Provincia di Milano n. 19711
RILIEVI: A.L.E. PROVEN & ASSOCIATI S.r.l.
PE 21 - N.A.P. - ing. Alessandro Bonetti
CONTROLLO DI PIANO: Ing. Alessandro Bonetti
IN COLLABORAZIONE CON:
landisegno
LandLand
sede legale ed uffici:
Via Rovello, 2 - 20121 Milano
www.landlaboratorio.com
landisegno
Via Monte Grappa 4
20145 Milano
P.IVA 12884470152
LAND
LAND Italia S.r.l.
Via Venezia 16,20121 Milano
www.land.eu.com
Systematica
Systematica S.r.l.
Via Levanta 9,20121 Milano
www.systematica.net
CARLO RATTI ASSOCIATI
Carlo Ratti Associati S.r.l.
C.so Gabriele Sella 24, 10133 Torino
www.carloratti.com

PROGRAMMA INTEGRATO DI INTERVENTO - PROPOSTA DEFINITIVA
MIND - PROGETTO DI RIGENERAZIONE PER UNO SVILUPPO URBANO SOSTENIBILE

TITOLO ELABORATO: SOTTOSERVIZI - ALLEGATO 5

Comune di Milano
PGT approvato con
Deliberazione C.C.
PG 24987/21 - 2012
Atti n. 2012/00012/000
Vigente dal 22/01/2013
Ultima variante
Delibera C.C. n. 2018/00040/000
Vigente dal 01/01/2019

NUMERO ELABORATO: TAV.1.08.05

SCALA: 1:1000 | **DIMENSIONI:** 2325 x 840 mm | **DATA:** luglio 2019

La difformità devono essere comunicate immediatamente al progettista prima di procedere. Questo disegno è protetto da copyright.