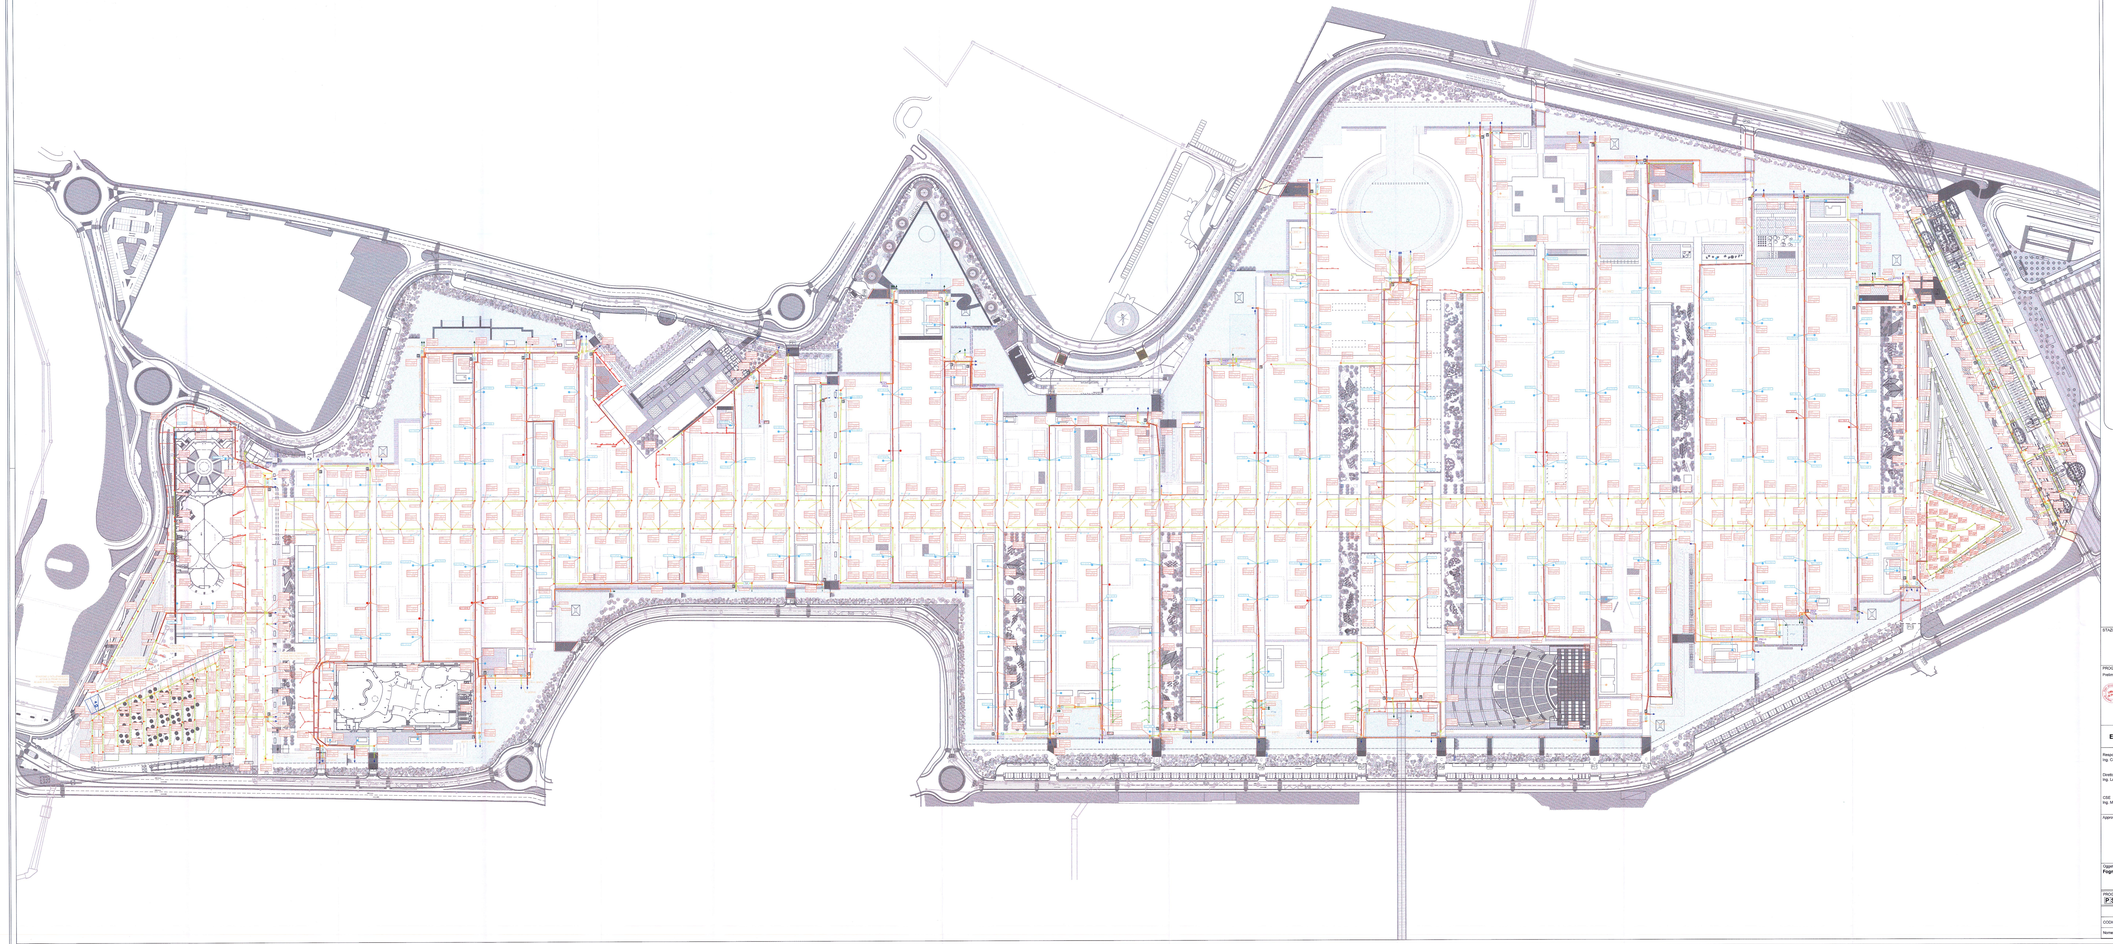

LEGENDA

- Condotte in CA
- Condotte in PVC
- Condotte in PEAD
- Caditoie
- Pozzetti d'ispezione dim. 60x60 cm
- Pozzetti d'ispezione dim. 80x80 cm
- Pozzetti d'ispezione dim. 100x100 cm
- Pozzetti d'ispezione dim. 120x120 cm
- Pozzetti d'ispezione dim. 150x150 cm
- Pozzetti d'ispezione dim. 200x200 cm
- Punti di recapito nel canale perimetrale
- Punti di recapito nelle vasche di fitodepurazione
- Scolmatori
- Disoleatori (Tipo 1 – 4)
- Pompe di ricircolo canale
- Pompe di ricircolo vasche di fitodepurazione
- Regolatore di livello
- Rete drenaggio collina (vedere tav. WA_1-1570)
- Opere comprese nell'appalto risoluzione interferenze e viabilità
- Stacco per utenza costituito da tratto di tubazione DN 200 in PVC di collegamento dalla tubazione principale al limite del confine dell'utenza
- Stacco per utenza costituito da tratto di tubazione DN 315 in PVC di collegamento dalla tubazione principale al limite del confine dell'utenza
- Attacco sistema di drenaggio piazzette costituito da tratto di tubazione DN 200 in PVC di collegamento della tubazione principale alla rete escolcatrice interna (per schema rete secondaria vedere tav. WA_1-1245)
- Condotte prementi eccultamento vasca di sollevamento acque bianche / nere accesso ovest
- Griglie raccolta acque bianche aree accesso ovest e accesso est dim. 20x30 (vedere tav. WA_1-1245)
- Griglie raccolta drenaggio scarpate e verde accesso ovest (vedere tav. WA_1-1539)
- Vasche di fitodepurazione
- Canale perimetrale
- Briglie canale
- Quote fondo canale
- Punti

STAZIONE APPALTANTE

PROGETTAZIONE

Preliminare:

Definitiva ed Esecutiva:

METROPOLITANA MILANESE SPA

Progettista responsabile dell'integrazione delle varie prestazioni specialistiche: Ing. Matteo Colombo
Progettista Strutture: Ing. Robert Tognoli
Progettista Impianti: Ing. Massimo Guidi
Progettista Acustica/Ingegneria: Ing. Roberto Tomelli

EXPO - Piastra espositiva

As Built

Responsabile Unico del Procedimento:
Ing. Carlo Chirieleison

Direttore Lavori:
Ing. Luca Liguori

CSE:
Ing. Matteo Colombo

APPALTATORE: Raggruppamento Temporaneo d'Imprese

Capogruppo mandataria:

Mandanti:

Cavi Ratti Associati S.r.l.

Approvazione

Direttore Tecnico
Ing. Marco Cingano

Elaborato: **Planimetria**								Scala: 1:1000 Dimensione foglio:	
PROGETTO	FASE	CANTIERE		SISTEMA	SOTTOSISTEMA	OPERA	PROGR.	REV.	STATO
PSR	AB	IMP		M	PIL	0003	01		Rev. 0

C.U.P.: I.04981100018005 - C.I.G.: 3736455C32

CODICE WBE: WA1E.ca

Nome file: PRS_AB_IMP_M_PL_0003_01

Affidatario: VIRIDIA

COMMITTENTE

Arexpo S.p.A.
sede legale ed uffici via Cristina Belgioioso 171 - 20157
codice fiscale/partita IVA 12749440968
www.arexpo.it

CODICE RAPPRESENTANTE

PROGETTISTA

Ordine degli Architetti, Pianificatori, Paesaggisti e Conservatori della Provincia di Milano

RESTITUITO ALLA PROPRIETA' DI DATA

CONFORME DA VIG.

Il Direttore dei Lavori
Arch. Carlo Chirieleison

IN COLLABORAZIONE CON

LandLease
sede legale ed uffici
Via della Moscova 3, 20121, Milano
www.landlease.com/it

IsolaseeS.r.l.
Via Lodovico il Moro 5
20142 Milano
C.F. e P.IVA 09

LAND Italia S.r.l.
Via Vasco 15,20121,Milano
www.land.com

Systematica S.r.l.
Via Livenza 6, 20121 Milano
www.systematica.net

CARLO RATTI ASSOCIATI
Cavi Ratti Associati S.r.l.
C.so Quintino Sella 28, 10131 Torino
www.carloratti.com

PROGRAMMA INTEGRATO DI INTERVENTO - PROPOSTA DEFINITIVA

MIND - MILANO INNOVATION DISTRICT

TITOLO ELABORATO: SOTTOSERVIZI - ALLEGATO 8

NUMERO ELABORATO: TAV I 08.08

SCALA: 1:1000

DIMENSIONI: 2319 x 882 mm

DATA: luglio 2019

