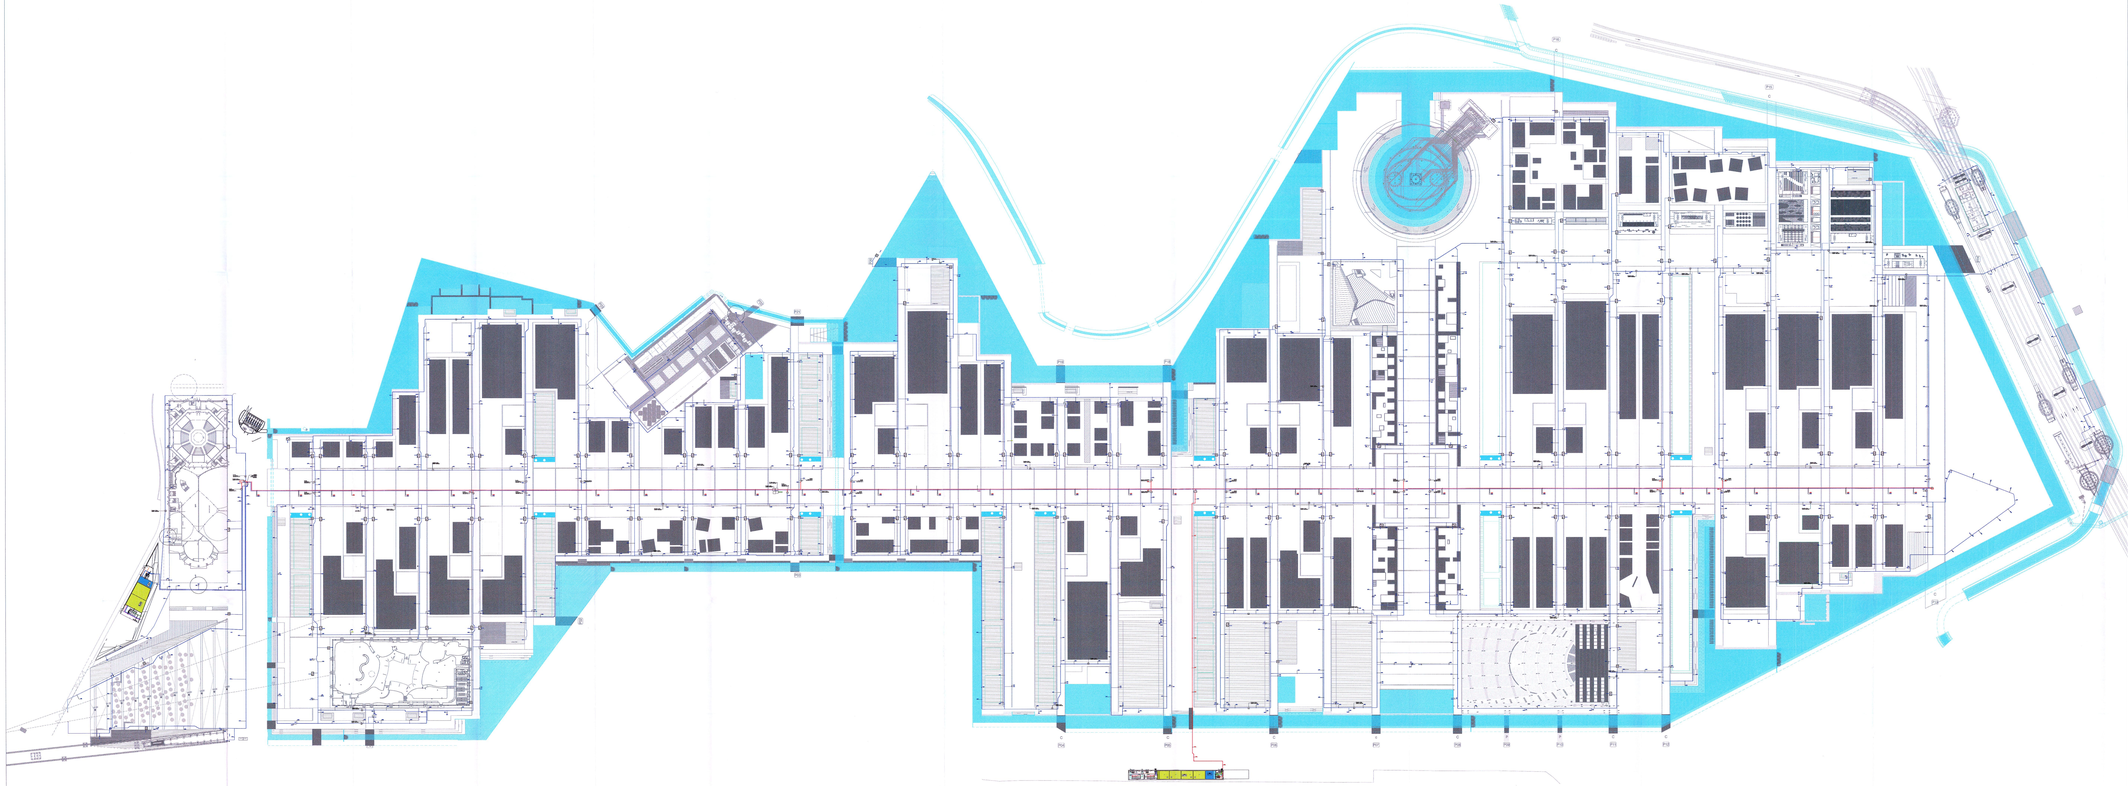

STAZIONE APPALTANTE

EXPO 2015 S.p.A.
Società Expo 2015 spa in Liquidazione
Via Rovello 1, 20121 Milano
www.expo2015.org

PROGETTAZIONE:
Preliminare

Progettista responsabile dell'integrazione delle varie prestazioni specialistiche e CSP: ing. Marco Colombo
Progettista Strutture: ing. Roberto Conta
Progettista impianti: ing. Massimo Gatti
Progettista funzionale/generale: ing. Roberto Tomelli

Definitiva ed Esecutiva:
METROPOLITANA MILANESE SPA

EXPO - Piastra espositiva

As Built

Responsabile Unico del Procedimento:
ing. Carlo Chiesa

Direttore Lavori:
ing. Luca Liguori

CSE:
ing. Matteo Colombo

APPALTATORE: Raggruppamento Temporaneo d'Imprese
Capogruppo mandataria:
Mandanti

Approvazione

Direttore Tecnico:
ing. Marco Cinquino

Oggetto: **Rete antincendio**

Titolo: **Planimetria**

Scala: 1:1000

Dimensione foglio:

PROGETTO	FASE	OPERA	DISCIPLINA	CATEG.	PROGR.	REV.	DATA
PSR	AB	IMP--	M	PL	0005	00	(release)

C.U.P. : D45B11000160005 - C.I.G. : 3736403C32

CODICE WBS: WATE.m

Nome file: PRS_AB_IMP_M_PL_0005_00

Affidatario:

COMMITTENTE:

arexpo
Arexpo S.p.A.
Sede legale ed uffici via Cristina Belgioioso 171 - 20157
codice fiscale/partita IVA 13185940965
www.arexpo.it

COMUNE DI MILANO
DIREZIONE URBANISTICA
Area Trasformazioni Urbane
Rigenerazione Aree

GIORGI RAPPRESENTANTE

PROGETTISTA
Dott. Arch. Pasquale Mei

ACQUISITO ALLA PROPOSTA DI DELIBERAZIONE
PG. 0439 DEL 10 NOVE 2015
COMPOSTA DA PAG. 1

IN COLLABORAZIONE CON

Landlease S.r.l.
sede legale ed uffici
Via della Moscova 3, 20121, Milano
www.landlease.com.pt

LAND Italia S.r.l.
Via Vanvitelli 15,20121 Milano
www.land.com

Systematica S.r.l.
Via Lovanio 6, 20121 Milano
www.systematica.net

Carlo Ratti Associati S.r.l.
Via Lombro Delfico 56, 10137 Torino
www.carloratti.com

PROGRAMMA INTEGRATO DI INTERVENTO - PROPOSTA DEFINITIVA

MINC - PROGETTO DI RIGENERAZIONE PER UNO SVILUPPO URBANO SOSTENIBILE

TITOLO ELABORATO: SOTTOSERVIZI - ALLEGATO 10

Comune di Milano
Area Trasformazioni
Via Pirelli 39 - 20124 Milano
Tel. 02 884 62000
Fax 02 884 62001
www.comune.milano.it

NUMERO ELABORATO: TAV.1.06.10

SCALA: 1:1000

DIMENSIONI: 2325 x 882 mm

DATA: luglio 2019

La differenza devono essere comunicate immediatamente al progettista prima di procedere. Questo disegno è protetto da copyright