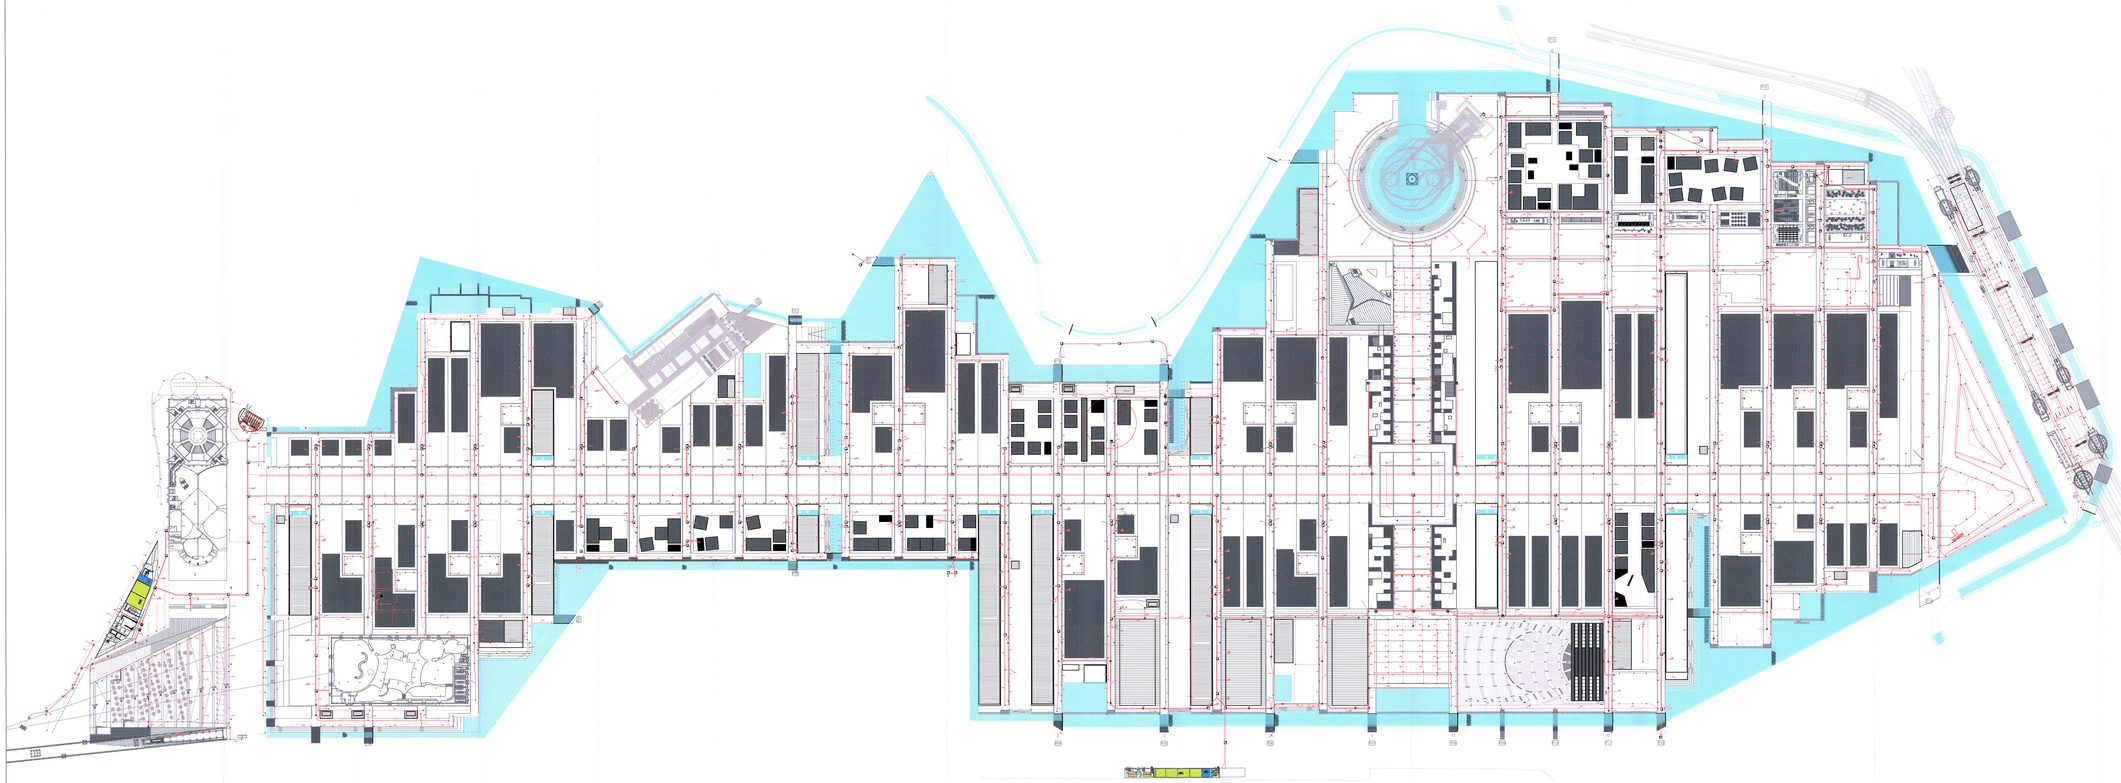

STAZIONE APPALTANTE

EXPO MILANO 2015

Commissario Straordinario Unico del Governo ai sensi del D.P.C.M. 23 maggio 2012 e s.m.i.
Commissario Straordinario Unico del Governo ai sensi del D.P.C.M. 23 maggio 2012 e s.m.i.
Commissario Straordinario Unico del Governo ai sensi del D.P.C.M. 23 maggio 2012 e s.m.i.

PROGETTAZIONE:

Preliminare:

Studio Associato Ing. Carlo Chiesa
Via Cesare Correnti, 23 - 20123 Milano
Tel. 02 8057 8.1 - Fax 02 8057 8.200
C.F. - P.IVA 08911840158
Iscrizione all'Albo n. 4 - Sez. A

Definitiva ed Esecutiva:

METROPOLITANA MILANESE SPA

Progettista Responsabile dell'integrazione delle varie prestazioni specialistiche e CSP: Ing. Matteo Colombo
Progettista Strutture: Ing. Roberto Corda
Progettista Impianti: Ing. Massimo Gozzi
Progettista tecnico/ingegneria: Ing. Roberto Tartelli

EXPO - Piastra espositiva

As Built

Responsabile Unico del Procedimento:
Ing. Carlo Chiesa

Direttore Lavori:
Ing. Luca Ligasti

CSE:
Ing. Matteo Colombo

APPALTATORE: Raggruppamento Temporaneo d'Imprese
Capogruppo mandataria:

Mandanti:

Approvazione

Direttore Tecnico:
Ing. Marco Cingano

Oggetto:	Titolo:	Scala:
Rete Pulitture elettriche	**Planimetria**	1:1000
		Dimensione foglio:

PROGETTO	FASE	OPERA	DISCIPLINA	CATEG.	PROGR.	REV.	DATA
PSR	AB	IMP------	E	PL	0001	00	Dic 2018

C.U.P. : D49B10001850005 - C.I.G. : 3738405C32

CODICE WBE: WA.TE.ns

Nome file: PRS_AB_IMP_E_PL_0001_00

Affidatario: VIRGIA

COMMITTENTE

arexpo
COMUNE DI MILANO
Direzione Urbanistica
Area Pianificazione Generale e Attuazione Aree
Valorizzazione Aree

Arexpo S.p.A.
Sede legale ed uffici: via Cristina Belgioioso, 171 - 20157
Capitale sociale euro 54.000.000,00
C.F. e P.IVA 08796750963
www.arexpo.it

LEGALE RAPPRESENTANTE:
Ing. Giuseppe Sala

PROGETTISTA:
Dott. Arch. Giovanni Fiaschi

AUTORITÀ ALLA REPREE DI VALIDAZIONE
Ing. Dario Di Santo

ESECUTORE DA REALIZZARE
Ing. Giuseppe Sala

IN COLLABORAZIONE CON:

Dott. Arch. Giovanni Fiaschi
Via Ausonio, 2 - 20123 Milano
Tel. 02 58310 1 - Fax 02 58310 200
C.F. FSCGNN61E29F205Z
P.IVA 12896210154

landassoc.
Via Ausonio, 2 - 20123 Milano
C.F./P.IVA 12896210154

Landassoc
sede legale ed uffici:
Via Ausonio, 2 - 20123 - Milano
www.landassoc.com

LAND
LAND Italia S.r.l.
Via Venezia 16-20121 Milano
www.land.net

Systematica
Systematica S.r.l.
Via Lucania 6 - 20122 Milano
www.systematica.net

CARLO RATTI ASSOCIATI
Carlo Ratti Associati S.r.l.
Via Giuseppe Reta 26, 10122 Torino
www.carloratti.com

PROGRAMMA INTEGRATO DI INTERVENTO - PROPOSTA DEFINITIVA

MIND - PROGETTO DI RIGENERAZIONE PER UNO SVILUPPO URBANO SOSTENIBILE

TITOLO ELABORATO: SOTTOSERVIZI - ALLEGATO 3

Ordine degli Ingegneri della Provincia di Torino
Ing. Giuseppe Fiaschi
Iscrizione all'Albo n. 4000

NUMERO ELABORATO: TAV.1.08.03

SCALA: 1:1000 | **DIMENSIONI:** 2325 x 840 mm | **DATA:** luglio 2019

La diffusione deve essere comunicata immediatamente al proprietario prima di procedere. Questo disegno è protetto da copyright.