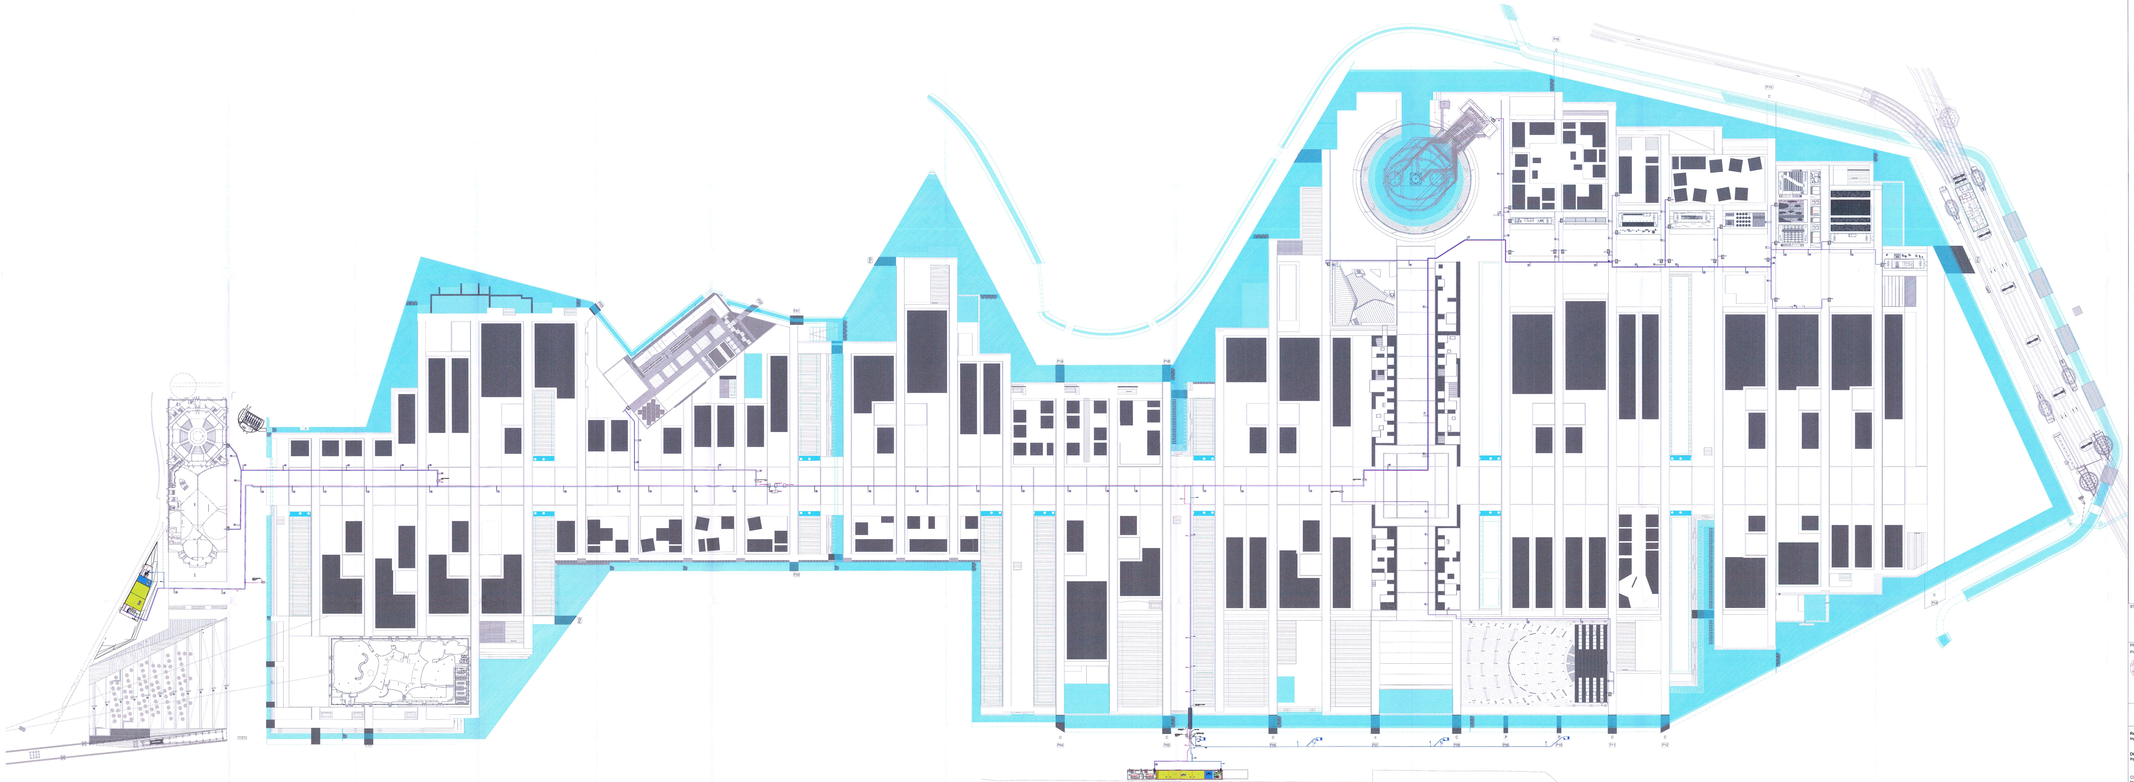

STAZIONE APPALTANTE

EXPO 2015 S.p.A.
Società di gestione dell'esposizione universale di Milano
Sede legale ed amministrativa: Palazzo Italia - Milano Lombardia
Sede operativa: Via Rovello 2 - 20121 Milano
Capitale sociale € 40.000.000 i.v.
C.F. e P.IVA 97544640961

PROGETTAZIONE:

Preliminare:

Studio Associato Carlo Ratti Associati
Via Lombardia 54, 10060 Carignano (TO)
Via Tortona 31, Milano
Via Cavour 2, Milano
Via Cavour 2, Milano

Definitiva ed Esecutiva:
METROPOLITANA MILANESE SPA

Progettista Responsabile dell'integrazione delle varie prestazioni specialistiche e CSP: Ing. Andrea Cosmo
Progettista Strutture: Ing. Roberto Corda
Progettista Impianti: Ing. Massimo Guizzi
Progettista funzionigramma: Ing. Roberto Tornelli

EXPO - Piastra espositiva

As Built

Responsabile Unico del Procedimento:
Ing. Carlo Chiesa

Direttore Lavori:
Ing. Luca Liguori

CSE
Ing. Matteo Colombo

Approvazione

APPALTATORE: Raggruppamento Temporaneo d'Imprese
Capogruppo mandataria:
Ing. E. MANTOVANI SOCIETÀ PER AZIONI
Mandanti:
COVECO
SALVAGNINI

Direttore Tecnico:
Ing. Marco Cingano

Oggetto:
Rete pozzi

Titolo:
Planimetria

Scala:
1:1000
Dimensione foglio:

PROGETTO	FASE	OPERA	DISCIPLINA	CATEG.	PROGR.	REV.	DATA
PSR	AB	IMP------	M	PL	0007	00	dmecccc

C.U.P.: D45B11000100005 - C.G.B.: 3736450C32

CODICE WBS:
WAT2.ZZ

Nome file: PR5_AB_IMP_M_PL_0007_00

Affidatario:

COMMITTENTE:

arexpo
Arexpo S.p.A.
Sede legale ed uffici: via Cristina Belgioioso 171 - 20157
capitale Sociale/partita IVA: 07808640960
www.arexpo.it

LEGALE RAPPRESENTANTE:
Ing. Giuseppe Bonomi

PROGETTISTA:
Ing. Giuseppe Bonomi

COMUNE DI MILANO
DIREZIONE URBANISTICA
Area Pianificazione Urbanistica e Valorizzazione Aree

ALLEGATO ALLA PROPOSTA DI DELIBERAZIONE
N° 01 / 2019 R. del 16/01/2019
COMPOSTO DI N° 1 FOGLI

IL DIRETTORE D'AREA
Arch. Carlo Gandolfi

IN COLLABORAZIONE CON

landizone

LandLease
Sede legale ed uffici:
Via Rovello 2 - 20121 Milano
www.landlease.com.mt

landizone s.r.l.
Sede legale ed uffici:
Via Rovello 2 - 20121 Milano

LAND
LAND Nova S.r.l.
Via Vincenzo 15,20121 Milano
www.land-srl.com

Systematica
Systematica S.r.l.
Via Lorenzo Ghiberti 26, 10141 Torino
www.systematica.net

CARLO RATTI ASSOCIATI
Carlo Ratti Associati S.r.l.
C.so Quattro Gatte 26, 10100 Torino
www.carloratti.com

PROGRAMMA INTEGRATO DI INTERVENTO - PROPOSTA DEFINITIVA

MIND - PROGETTO DI RIGENERAZIONE PER UNO SVILUPPO URBANO SOSTENIBILE

TITOLO ELABORATO: SOTTOSERVIZI - ALLEGATO 12

Comune di Milano
Area Pianificazione Urbanistica e Valorizzazione Aree
Prot. IN-2019-0000003-16/01/2019
Allegato 1

NUMERO ELABORATO: TAV 1.08.12

SCALA: 1:1000 | **DIMENSIONI:** 2325 x 882 mm | **DATA:** luglio 2019

La diffusione deve essere comunicata immediatamente e proporrete prima di procedere. Questo disegno è protetto da copyright.